

## SMLOUVA č. 16432 o zabezpečení přeložky vodního díla vyvolané investiční výstavbou

**Investor stavby:** Město Petřvald  
se sídlem: náměstí Gen. Vicherka 2511, 735 41 Petřvald  
Zástupce ve věcech smluvních: Ing. Jiří Lukša, starosta  
Zástupci při jednáních ve věcech technických: Gabriela Kochová  
IČ: 00297593  
DIČ: CZ00297593  
*dále jen „investor“*

**Vlastník:** Severomoravské vodovody a kanalizace Ostrava a.s.  
se sídlem: 28. října 1235/169, Mariánské Hory, 709 00 Ostrava  
Zástupce ve věcech smluvních: Ing. Anatol Pšenička, generální ředitel na základě  
pověření uděleného představenstvem společnosti dne 21.04.2015  
Zástupci při jednáních ve věcech technických:  
vedoucí provozu: Pavel Foltýn  
vedoucí střediska: Milan Javorek  
vedoucí CZS: Ing. Petr Grzonka  
technik přípravář: Ing. Jiří Augustin  
Bankovní spojení: ING Bank N.V., organizační složka, č.ú. 1000497429/3500  
IČ: 45193665  
DIČ: CZ45193665  
Zapsán v obchodním rejstříku u Krajského soudu v Ostravě, oddíl B, vložka č. 347  
*dále jen „SmVaK Ostrava a.s.“*

Výše uvedené strany uzavírají ve smyslu § 24 zákona č. 274/2001 Sb. (dále jen „zákon“) tuto smlouvu:

### I. Předmět smlouvy

Investor prohlašuje, že je investorem stavby s názvem „**Most ev. č. M2 přes Holotovecký potok na ul. V Zimním dole v Petřvaldu**“. Při realizaci této stavby dojde k dotčení stávajícího vodního díla, a to vodovodu DN 100 PE uloženého v pozemcích parc. č. 2896 a 6393 v k.ú. Petřvald u Karviné (dále jen „vodní dílo“), jehož vlastníkem je SmVaK Ostrava a.s.

Smluvní strany se na základě výše uvedených skutečností dohodly, že výše uvedenou dotčenou část vodního díla je nutno přeložit ve smyslu ustanovení § 24 zákona, přičemž tato přeložka bude realizována dle projektové dokumentace schválené SmVaK Ostrava a.s. vyjádřením č.j. 9773/V015997/2021/GE. Přeložka, která podmiňuje realizaci výše uvedené stavby, je navržena podle podmínek SmVaK Ostrava a.s. v délce 14 m z materiálu HDPE100RC SDR11 d110. Trasa přeložky bude vedena po pozemcích parc. č. 2896 a 6393 v k.ú. Petřvald u Karviné.

### II. Povinnosti investora stavby

#### Investor se zavazuje

##### **A. při plnění této smlouvy zabezpečit na svůj náklad a nebezpečí:**

1. Vypracovat projektovou dokumentaci pro realizaci této přeložky a její odsouhlasení ze strany SmVaK Ostrava a.s.
2. Zajistit vydání příslušných rozhodnutí orgánů státní správy pro povolení stavby přeložky.
3. Zajistit realizaci stavby přeložky, kterou si zajistí s ohledem na § 1, odst. 2 zákona u SmVaK Ostrava a.s., se sídlem 28. října 1235/169, Mariánské Hory, 709 00 Ostrava, IČ: 45193665, kontakt: prelozky@smvak.cz.
4. Zajistit zpracování harmonogramu postupu prací na stavbě, která úpravu vodního díla vyvolala s návazností na samotnou stavbu přeložky vodního díla a jeho předání k odsouhlasení zástupci SmVaK Ostrava a.s., vedoucímu centrální zásahové služby nebo jeho pověřenému zástupci min. 30 dnů před zahájením prací. Uvedený harmonogram postupu prací bude předán výhradně písemnou formou, a to minimálně zápisem do stavebního deníku.

5. Zajistit provedení kolaudace stavby přeložky vodního díla. O kolaudační souhlas nebo kolaudační rozhodnutí bude požádáno nejpozději do 90 dnů od předání dokladů investorovi dle čl. III odst. 3.
6. Zajistit majetkoprávní vypořádání umístění přeložky na pozemcích jiných vlastníků, a to uzavřením smlouvy o zřízení služebnosti inženýrské sítě event. smlouvou o zřízení stavby a podmínkách jejího provozu ve prospěch vlastníka vodního díla.

#### **B. předat SmVaK Ostrava a.s.:**

1. před zahájením prací na realizaci přeložky vodního díla, originál nebo ověřenou kopii územního rozhodnutí (nebo souhlasu) a stavebního povolení, obojí s nabytím právní moci,
2. před zahájením prací na realizaci přeložky vodního díla dvě pare ověřené dokumentace pro provádění stavby,
3. originál, nebo ověřenou kopii kolaudačního rozhodnutí, resp. kolaudačního souhlasu včetně nabytí právní moci v termínu nejpozději do 30 dnů od jeho vydání příslušným vodoprávním úřadem,
4. dvě podepsaná vyhotovení smluv o zřízení služebnosti inženýrské sítě na pozemcích jiných vlastníků a také dokument prokazující podání návrhu na zahájení řízení o povolení vkladu do katastru nemovitostí na základě těchto smluv v termínu nejpozději do 60 dnů od vydání kolaudačního souhlasu resp. kolaudačního rozhodnutí příslušným vodoprávním úřadem

### **III.**

#### **Povinnosti vlastníka**

#### **SmVaK Ostrava a.s. se zavazuje:**

1. Zajistit kompletní realizaci stavby přeložky vodního díla na náklady investora dle ustanovení čl. II. odstavce A.3 této smlouvy, a to na základě platné a účinné smlouvy o dílo na realizaci této stavby uzavřené mezi vlastníkem a investorem.
2. Vést stavební deník stavby přeložky vodního díla.
3. Předat doklady v rozsahu dle čl. III. odst. 3. body a) až f), jako podklad pro kolaudaci přeložky vodního díla v termínu do 30 kalendářních dnů od realizace přepojení přeložky na stávající vodní dílo SmVaK Ostrava a.s., a to:
  - a) geodetické zaměření stavby v souřadnicích JTSK dle standardů SmVaK Ostrava a.s.,
  - b) protokoly o výsledku rozboru pitné vody v rozsahu pro kolaudaci vodovodu,
  - c) protokoly o úspěšně provedených tlakových zkouškách,
  - d) projektovou dokumentaci opravenou dle skutečného provedení stavby ve 3 vyhotoveních,
  - e) doklady k použitým materiálům,
  - f) další doklady nezbytné ke kolaudaci vodního díla.

Vlastník vodního díla tímto uděluje investorovi plnou moc ke všem právním jednáním s orgány státní správy a jinými oprávněnými subjekty v souvislosti s povolením a kolaudací specifikované stavby uvedené v čl. I této smlouvy.

### **IV.**

#### **Smluvní sankce**

1. Nepředá-li investor ve lhůtách uvedených v čl. II. odstavec B. této smlouvy zástupci SmVaK Ostrava a.s. (vedoucímu centrální zásahové služby, nebo jím pověřené osobě) doklady uvedené v čl. II body B.1, B3 nebo B4 dle této smlouvy, sjednává se pro každý případ porušení této smluvní povinnosti smluvní pokuta ve výši 5.000 Kč za každý započatý týden prodlení, kterou je investor povinen zaplatit SmVaK Ostrava a.s., a to na základě vyúčtování smluvní pokuty se splatností 10 dnů od vystavení tohoto vyúčtování.
2. Nezajistí-li investor ve lhůtě uvedené v čl. II bod A.5 vydání kolaudačního rozhodnutí nebo kolaudačního souhlasu přeložky, je investor povinen zaplatit SmVaK Ostrava a.s. smluvní pokutu ve výši 2.000 Kč za každý započatý týden prodlení, a to na základě vyúčtování smluvní pokuty se splatností 10 dnů od vystavení tohoto vyúčtování.
3. Právo SmVaK Ostrava a.s. na náhradu škody způsobené porušením uvedené smluvní povinnosti zůstává zachováno i po zaplacení smluvní pokuty.



V.  
Ostatní ujednání

1. Obě smluvní strany prohlašují, že přeložka vodního díla specifikovaná v čl. I. této smlouvy se provádí na náklady investora stavby s tím, že vlastnictví vodního díla se po provedení jeho přeložky nemění a zůstává stále ve vlastnictví SmVaK Ostrava a.s. Její realizací ze strany SmVaK Ostrava a.s. a úhradou všech závazků ze strany investora, budou vyrovnány veškeré nároky obou smluvních stran vyplývající z této smlouvy. Tímto není dotčeno právo na náhrady škody vůči investorovi ze strany SmVaK Ostrava a.s.
2. Obě smluvní strany dále prohlašují, že platební podmínky a termíny realizace přeložky vodního díla se budou řídit příslušným ustanovením samostatné smlouvy o dílo, která navazuje na tuto smlouvu o zabezpečení přeložky vodního díla vyvolané investiční výstavbou.
3. Nedílnou součástí této smlouvy je orientační zakres přeložky vodního díla, který je přílohou č. 1 této smlouvy.
4. Pro účely plnění této smlouvy a pro zajištění efektivní komunikace s investorem, společnost SmVaK Ostrava a.s. v nezbytném rozsahu shromažďuje a zpracovává jeho osobní údaje, osobní údaje kontaktních osob nebo jiných subjektů uvedených v této smlouvě či se jinak podílejících na plnění této smlouvy. Osobní údaje jsou zpracovávány po dobu, po kterou tyto subjekty údajů plní role a úkoly související s touto smlouvou, a to po celou dobu platnosti této smlouvy a dále po dobu nutnou pro vypořádání práv a povinností ze smlouvy a dále po dobu nutnou pro jejich archivaci v souladu příslušnými právními předpisy. Investor se zavazuje tyto subjekty údajů o zpracování informovat a předat jim informace dostupné na internetové adrese společnosti SmVaK Ostrava a.s.: [www.smvak.cz](http://www.smvak.cz).
5. Tato smlouva nabývá platnosti a účinnosti dnem jejího podpisu oběma smluvními stranami. Nebude-li smlouva podepsána oběma smluvními stranami téhož dne, stává se platnou a účinnou dnem podpisu pozdějšího.
6. V ostatním se smluvní vztah řídí občanským zákoníkem č. 89/2012 Sb. a zákonem č. 274/2001 Sb. ve znění pozdějších předpisů.
7. Tato smlouva je vyhotovena ve 2 stejnopisech, z nichž každá smluvní strana obdrží jedno vyhotovení. Smlouvu lze měnit nebo doplňovat jen dodatky v písemné formě.
8. O uzavření této smlouvy rozhodla Rada města Petřvaldu dne 12.8.2021 č. usnesení 62/459.

- 7. 09. 2021

V Ostravě dne.....

V Petřvaldu dne 18.8.2021

Za SmVaK Ostrava a.s.:



Ing. Anatol Pšenička  
generální ředitel

Severomoravské vodovody  
a kanalizace Ostrava a.s.  
28. října 1235/169, Mariánské Hory,  
709 00 Ostrava 9


Za investora:

MĚSTO PETŘVALD  
náměstí Gen. Vicherka 2511  
735 41 Petřvald -4-



Ing. Jiří Lukša  
starosta města

# Přeložka vodovodu DN 100 PE dl. 14 m

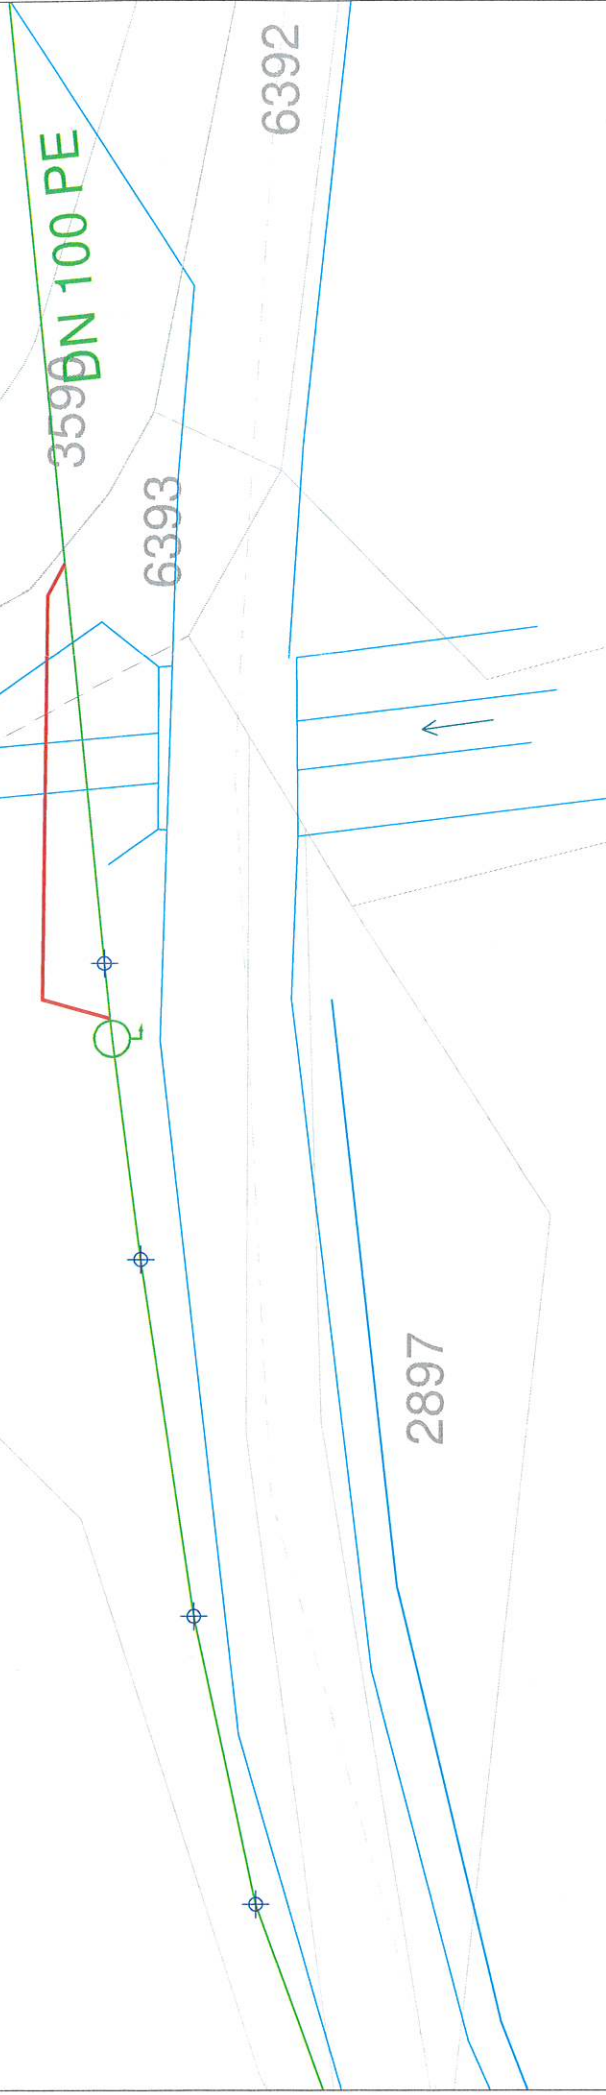

Orientační zakres sítě		Kat. území:	
SmVaK Ostrava a.s.		Petrvald u Karviné	
Vytiskl:	Tisk dne:	Číslo vyjádření:	
Augustin	09.06.2021		
Měřítko: 1:200		0 10 m	